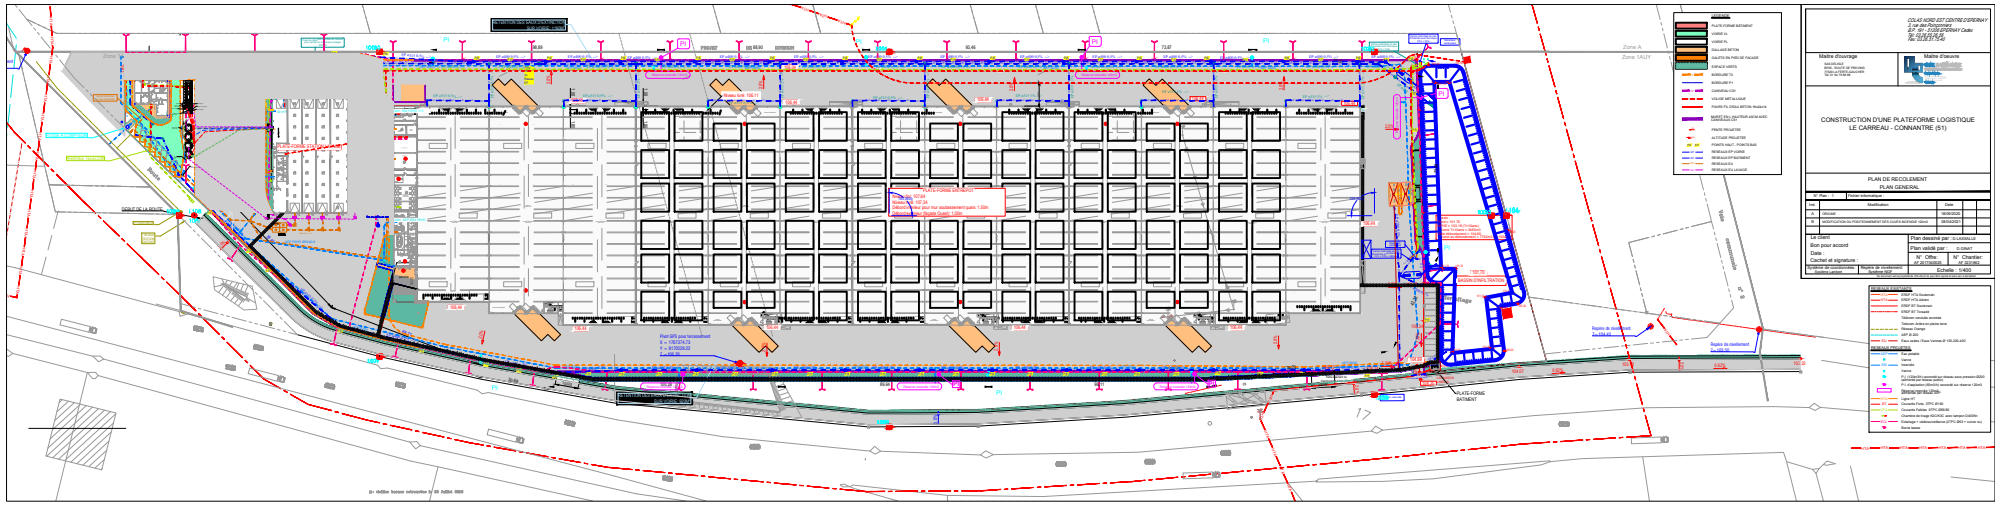
CONSTRUCTION D'UNE PLATEFORME LOGISTIQUE
LE CARREAU - COMMANTRE (51)
PLAN DE RECOLEMENT
PLAN GENERAL
Maître d'ouvrage
Maître d'œuvre
Le Client
Bon pour accord
Date :
Cachet et signature
Plan dessiné par
Plan validé par
N° Office
N° Chantier
Système de coordonnées
Système NGF
Régime de coordonnées
Système Lambert
Echelle : 1/400
Zone A
Zone VAUTY
Voie
Fossé
Bassin
Talus
Remblai
Déblai
Rigole de rétablissement
Rigole de rétablissement
PLATE-FORME BATIMENT
Point GPS pour terrassement
X = 676374.73
Y = 6618930.22
Z = 96.75
